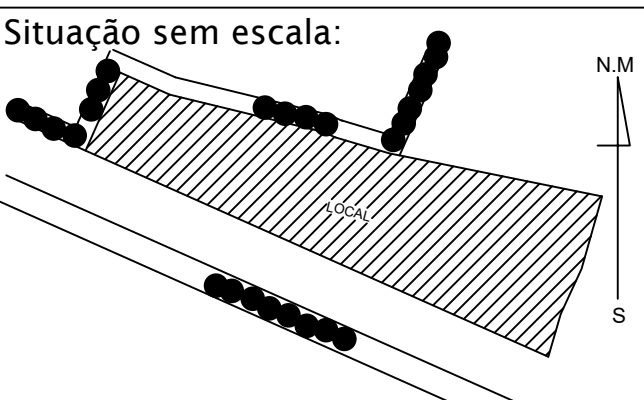
[illegible]

- LEGENDA

	Setor: Madeira
	Setor: Corte
	Setor: Coladeira
	Setor: Expedição
	Setor: Furação
	Setor: Acabamento
	Setor: Manutenção
	Setor: Pintura Manual
	Setor: Lixamento
	Setor: Desenvolvimento
	Setor: Banheiro
	Setor: Embalagem
	Madeiras

NOTAS:

LAYOUT DOS EQUIPAMENTOS		FOLHA: ÚNICA	Folia:
		Proc:	Proc:
		Rub:	Rub:
PROJETO AS BUILT TÍTULO:			
LOCAL:			
PROPRIETÁRIO:			
CCI: 1016762 e 1025308		ESCALA: 1/200	
Situação sem escala: 		Declaro que a aprovação do projeto pela prefeitura não implica no reconhecimento do direito de propriedade do terreno.	
Quadro de áreas:		PROPRIETÁRIO:	
.....		AUTOR DO PROJETO:  Marco Antonio S. Santos	